


小学校 給水申請図

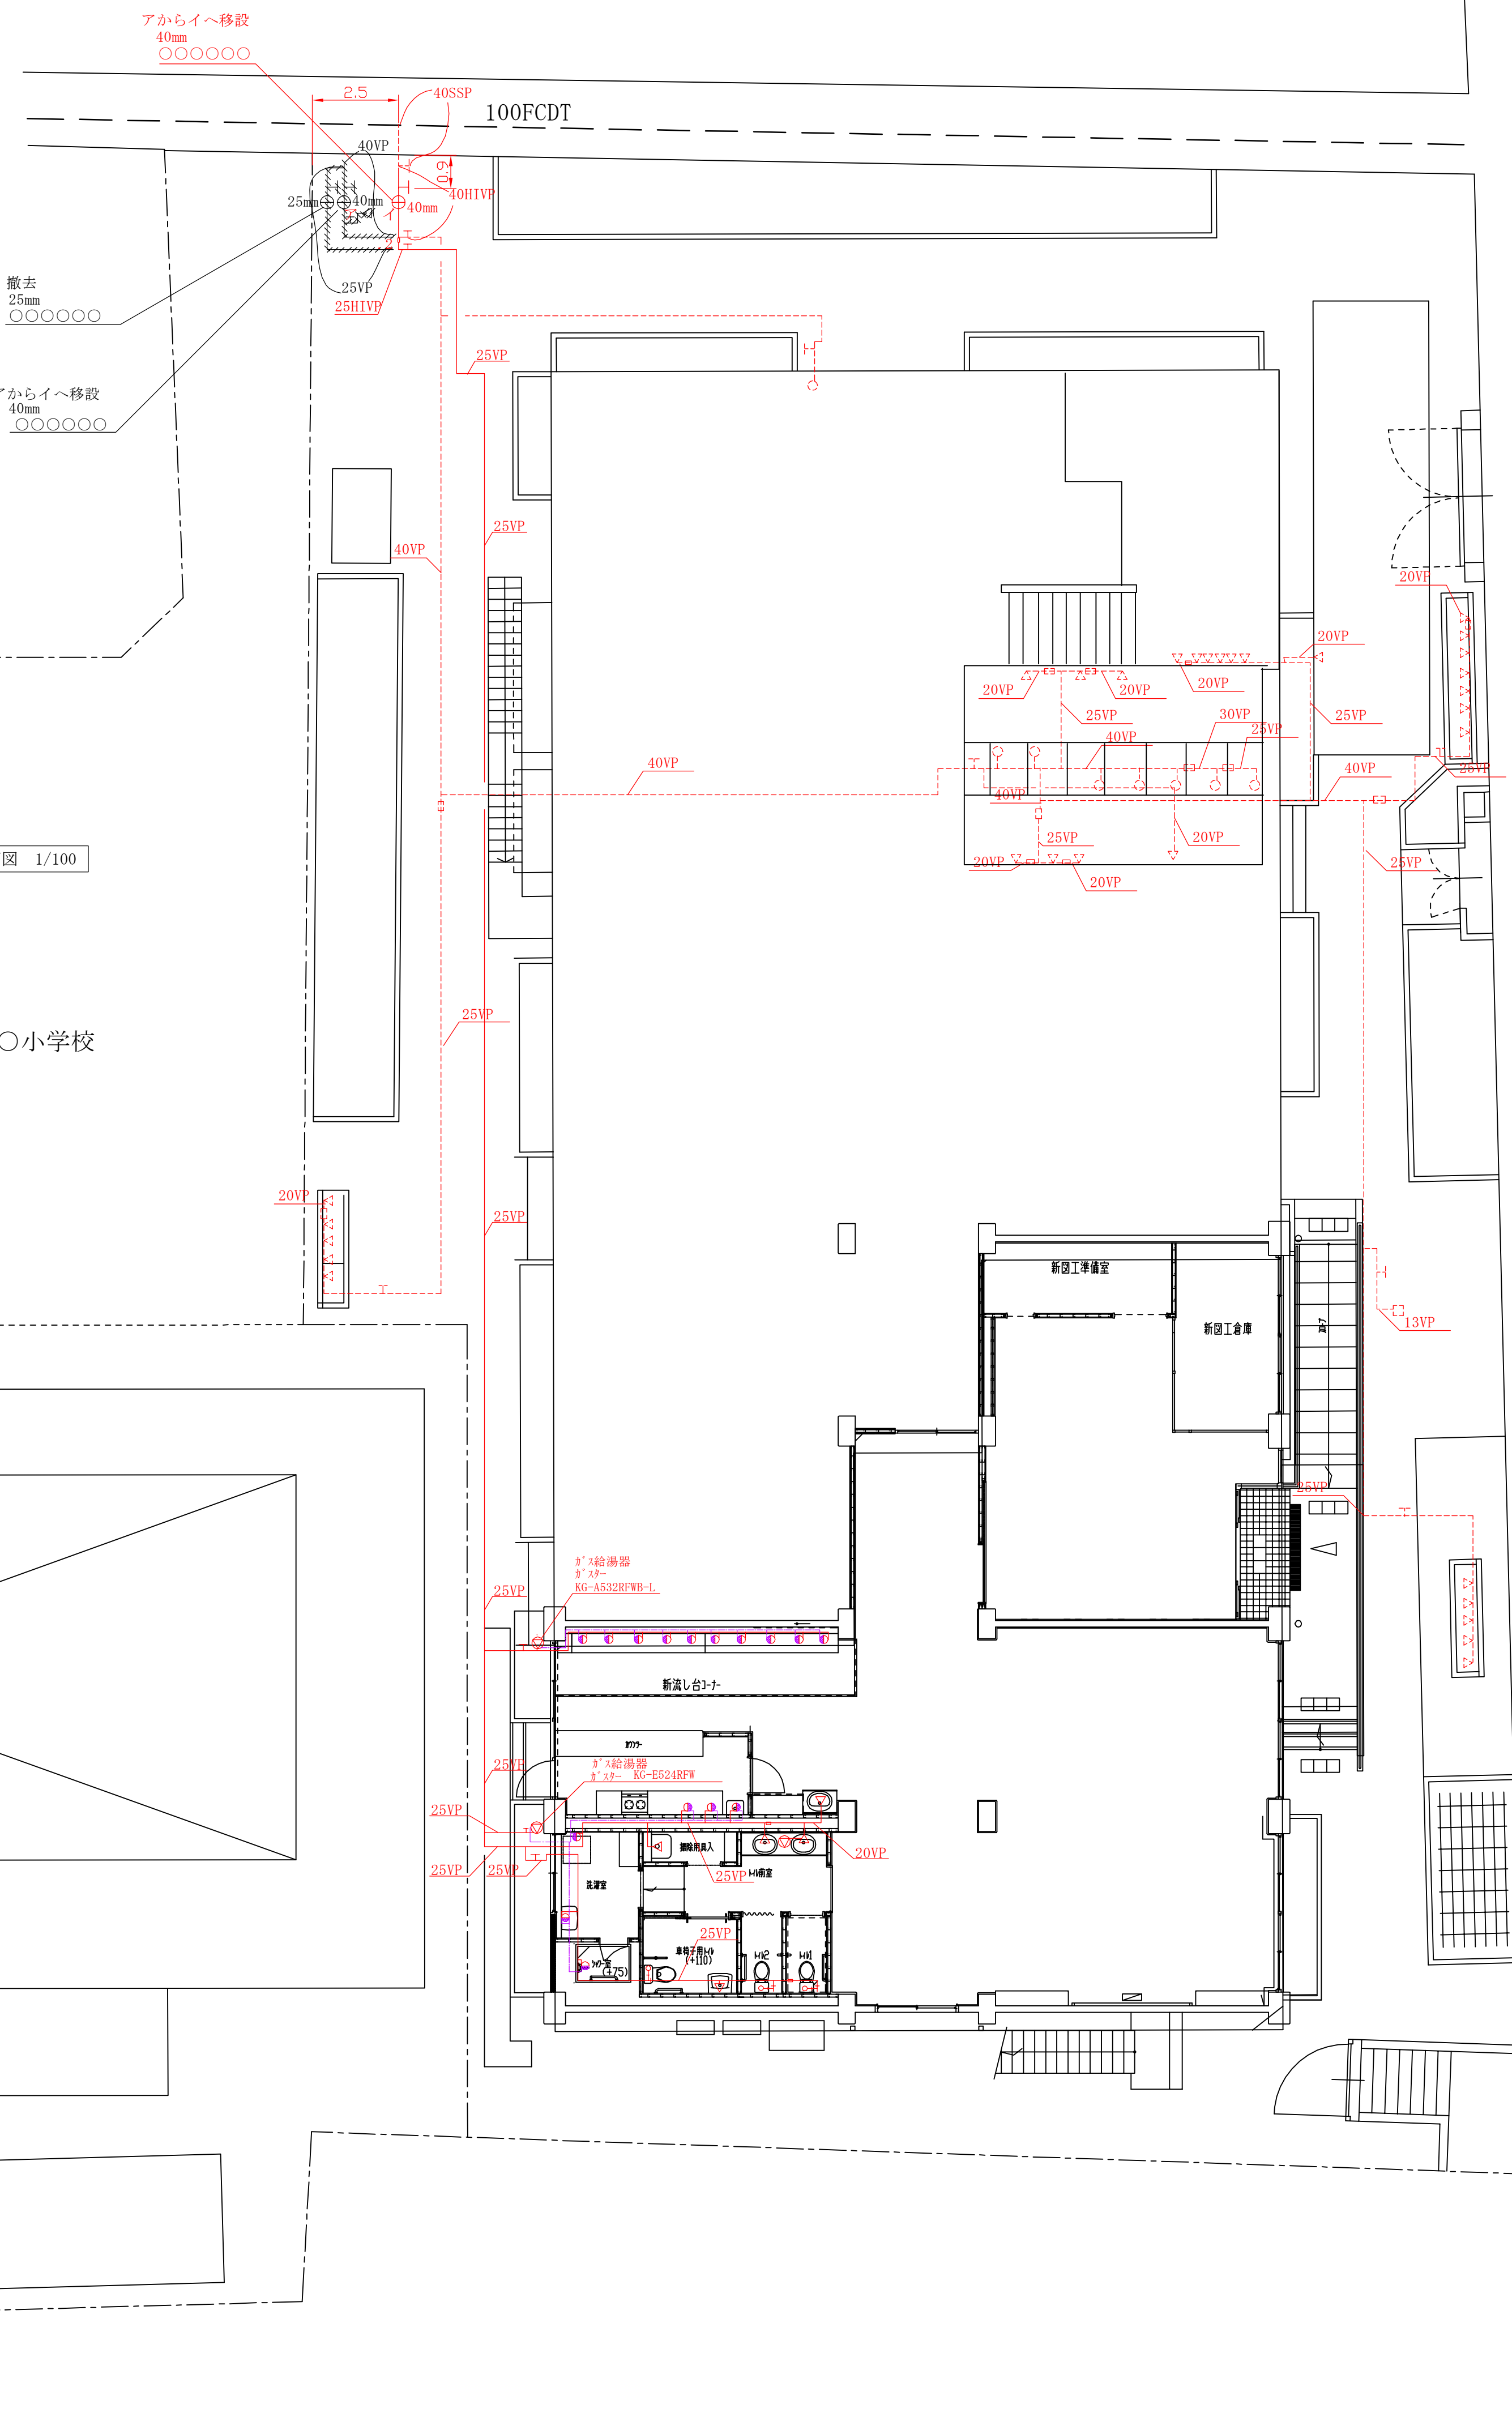

1階平面図 1/100

〇〇小学校

プール

凡例表
 表示省略 | 給水管口径 | 20 | 管種 | VP
 管種 | 給湯管口径 | 20 | 管種 | SSP

給水装置改造竣工図	
水道所在	
お客様番号	
給水装置工事 事業者	
竣工年月日	